
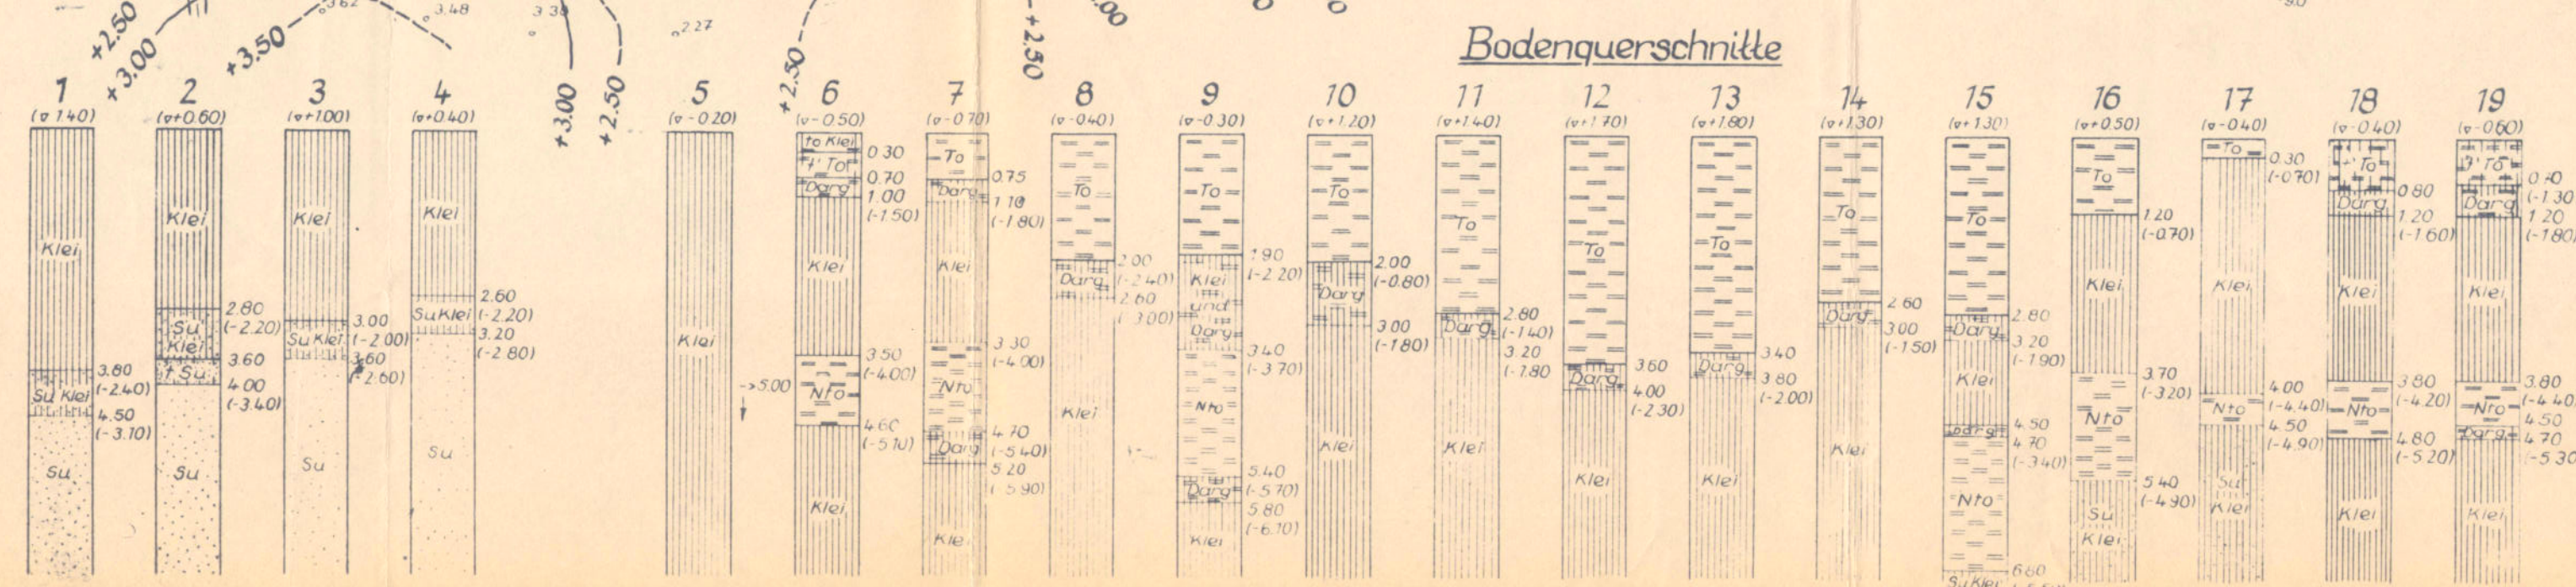


Gemarkung Drochtersen

Gut Hohenböcken

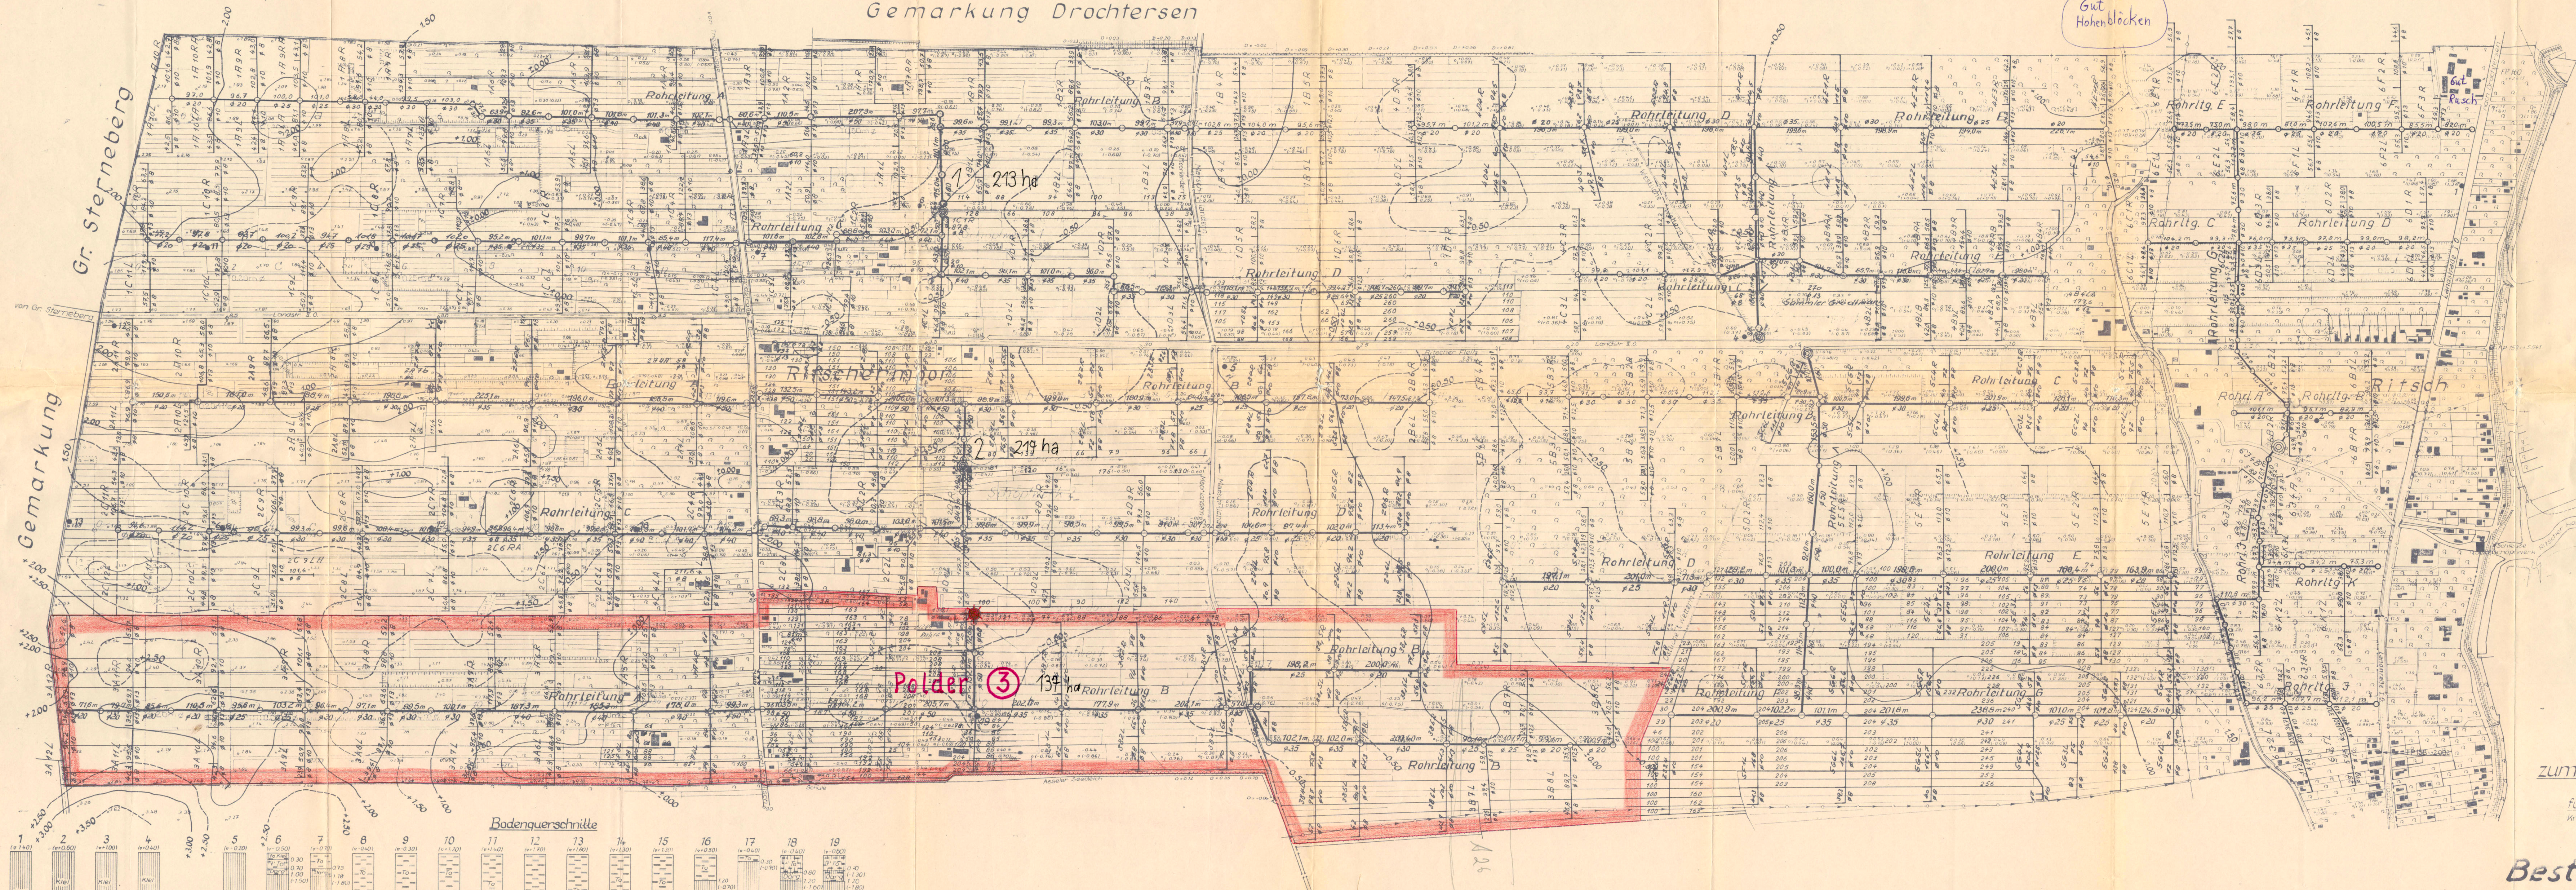

Maßstab 1:5000

- Zeichenerklärung:**
- Gemarkungsgrenze
 - Verbandsgrenze
 - Poldergrenze
 - auszubauender offener Vorfluter (Druckgraben)
 - Betonrohrleitung mit Kontrollschacht
 - Polderschöpfwerk
 - Dränsemmler
 - 14 Lage der Bodenuntersuchungen

Lageplan

zum wasserwirtschaftlichen Gesamtplan

für den Deich- und Schleusenverband Ritsch
Kreis Stade Reg. Bez. Stade

Maßstab 1:5000

Bestandszeichnung.

Aufgestellt:
Stade den 5. 11. 1969
Der Leiter des Wasserwirtschaftsamtes.

Edm. Schmidt
Baurat: *W. J.*